街区・画地出来形確認測量原図

縮尺　1：500
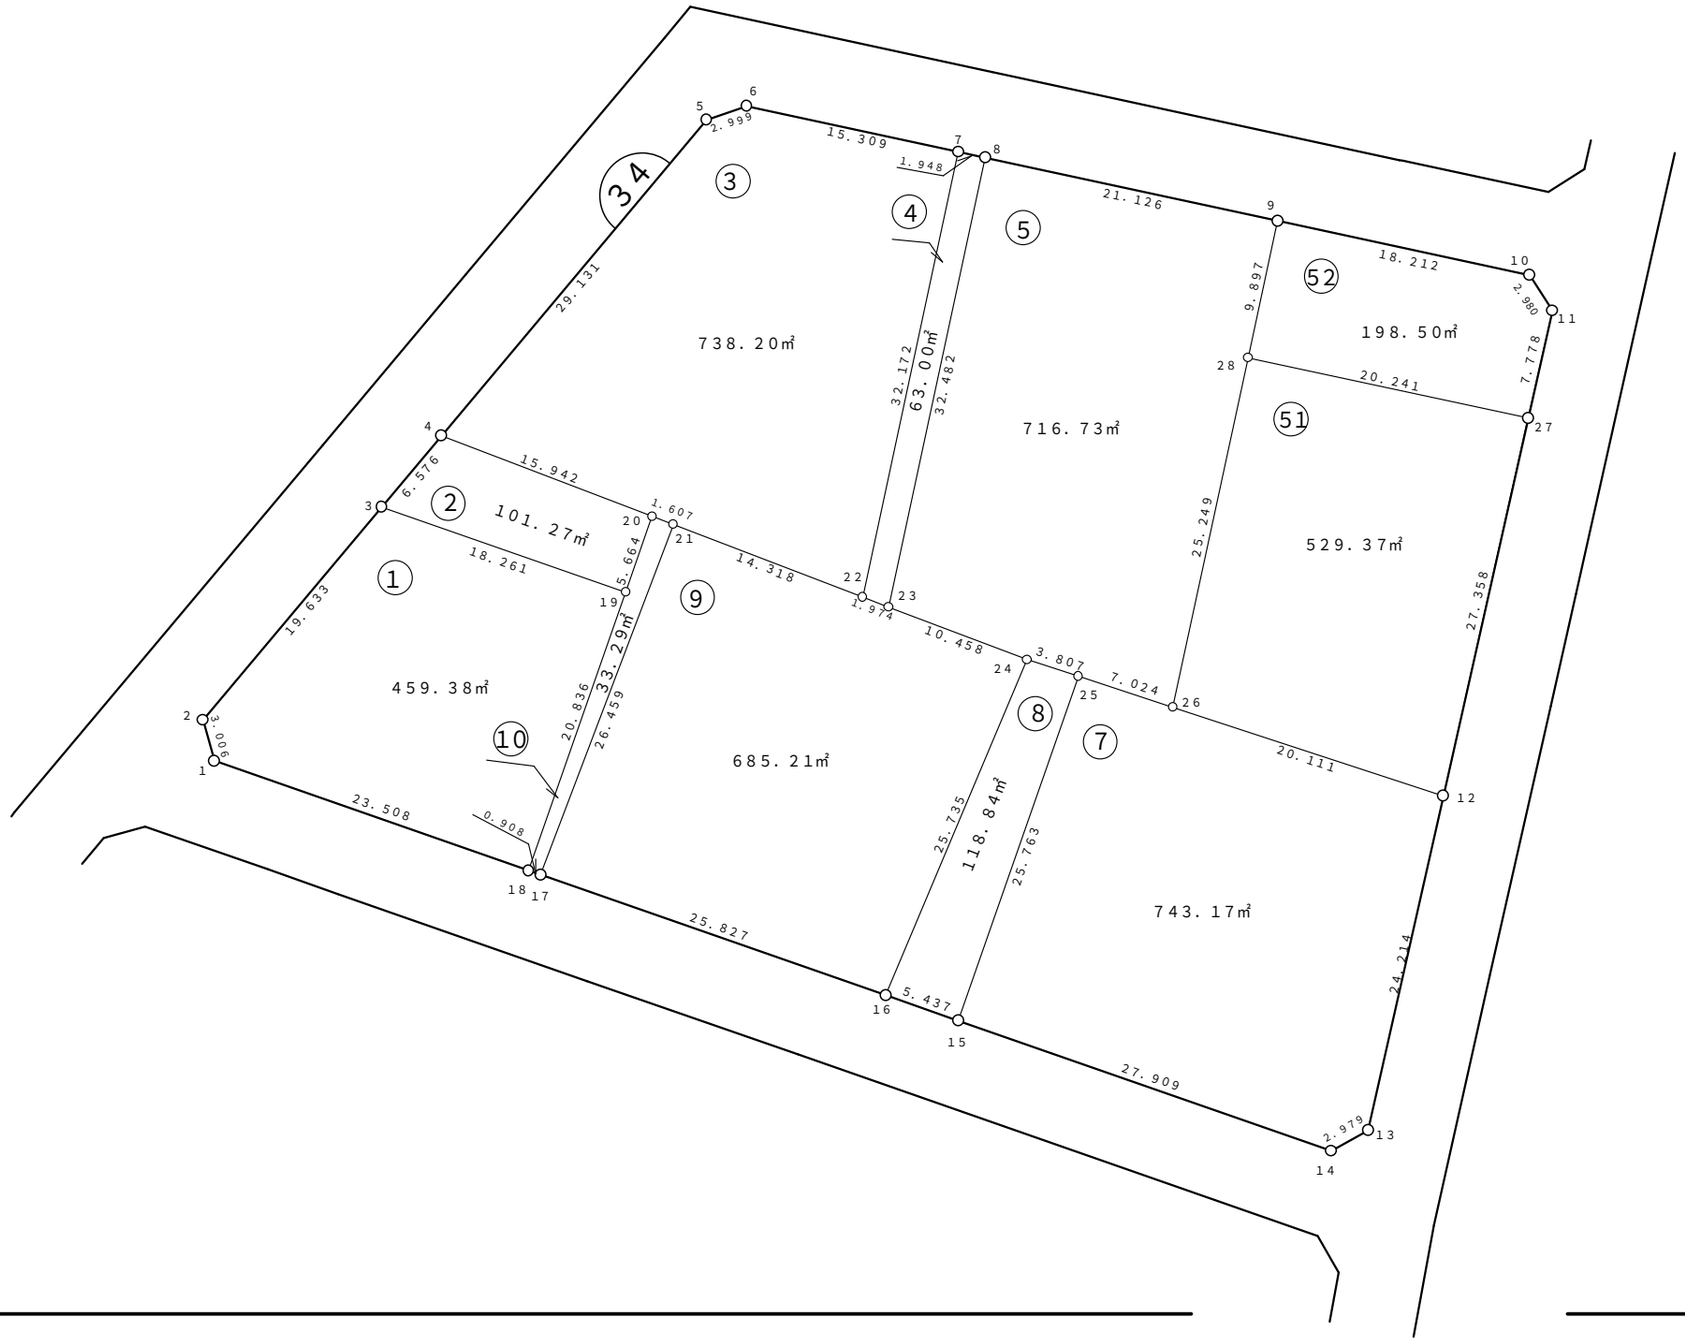
３４街区